



**DÉPARTEMENT DE LA VENDÉE**  
**COMMUNE DE CHALLANS**

**LA FERME DES PINS**  
Rue de la Poctière

**MAITRISE D'OUVRAGE :**



VENDEE AMENAGEMENT  
**MAJELLI**,  
27 Route de la Roche  
SAINT GILLES CROIX DE VIE

**ARCHITECTE :**



**ELCIMAI**  
Immeuble le Domino  
184 rue Carnot  
85300 CHALLANS

**MAITRISE D'OEUVRE BET VRD:**



**AMEAS**  
19, Chemin du Pain Perdu  
85300 CHALLANS  
02.28.12.01.46  
dupont.ameas@orange.fr

**BE ENVIRONNEMENT :**



**OCE Environnement**  
Pôle active' océan  
12 Pl. Galilée 85300 Challans  
02 51 35 63 79 contact@be-oce.fr

**LOT A**

**PLAN DE VENTE**

Dossier : 18529 RA

*Surface du lot : 411m<sup>2</sup>*



*Surface de plancher maximale autorisée : voir règlement PLU*

*Surface d'emprise au sol maximale autorisée : voir règlement PLU*


CADASTRE BM n° 363

Indice	Date	Modifications / Observations
A	12 / 12 / 2024	Plans de vente

**PLAN DE SITUATION**

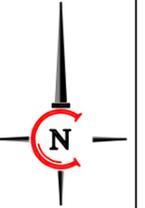
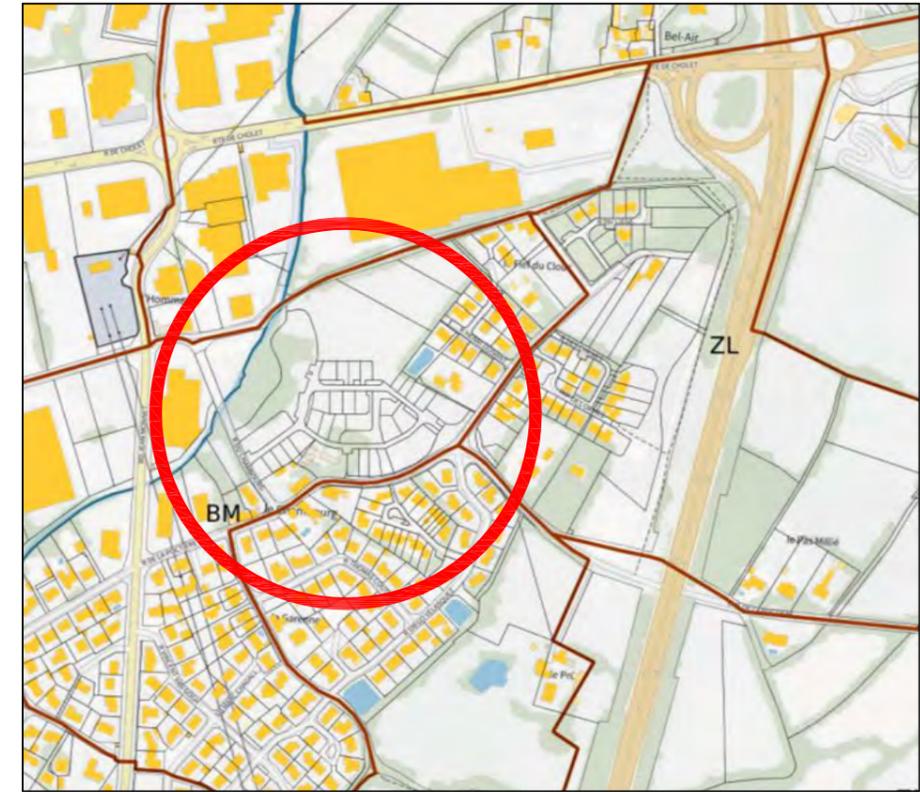


**PLAN D'ENSEMBLE**

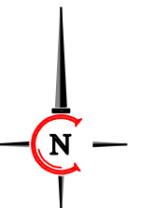

# PLAN INDIVIDUEL DU LOT

ECHELLE : 1/250e  
0 10m

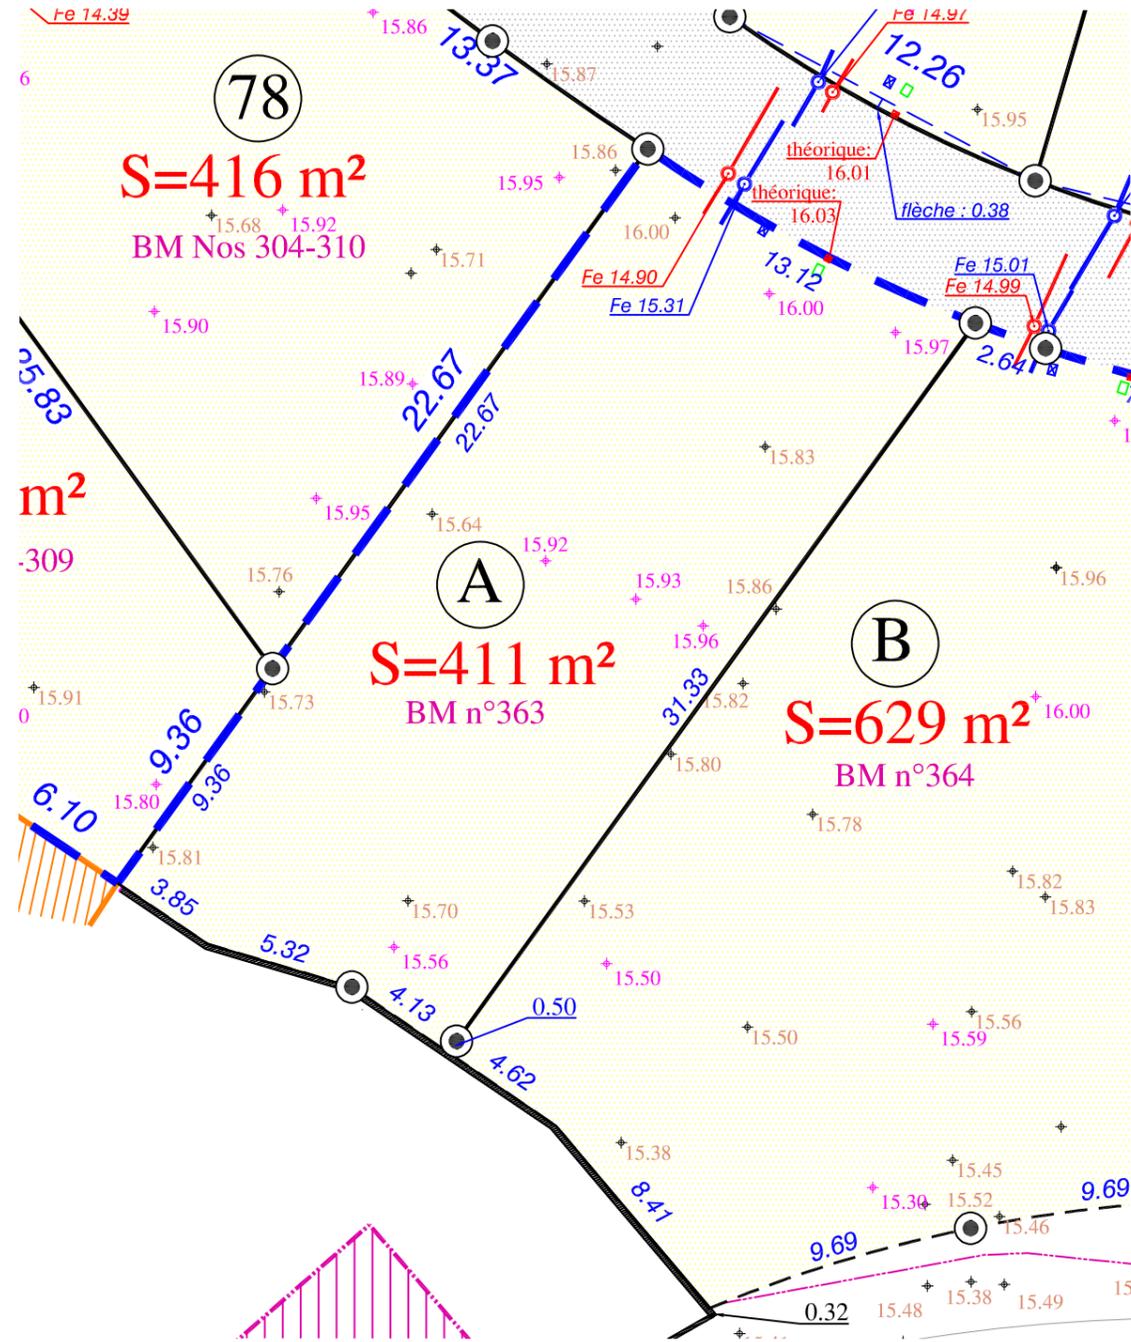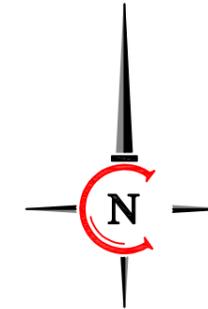

Légende	
	Périmètre du lotissement
	Nivellement avant travaux
	Nivellement après travaux
	Cadastre
	Borne nouvelle / existante
	Signe d'appartenance
	Projet bordure
	Lots cessibles
	Projet enrobé
	Projet espace vert
	Projet sablage / bi-couche
	EP suivant plan de récolement
	EU suivant plan de récolement
	coffrets élec. / tél. / aep suivant plan de récolement
	Projet éclairage
	Accès privés imposés
	Zone non Aedificandi
	Accès véhicule interdit
	Projet plantations / plots bois